


試作：1個（試作の後10個単位or100個単位で発注しますので、その金額も教えてください）


材質：磁石につくサスでの見積もりをお願いします。
厚み：手で折り曲げられない程度の剛性が欲しいです。
適切な厚みでお見積り下さい。t1?t1.6?t2?

仕上げ：人の目に触れる部分に使う物です。
よって、触っても怪我しないような仕上げで、出来るだけ見栄えの良い表面処理のアイデア頂けると幸いです。

譲れない点、数値には赤丸付けるか赤字で記載してます。
*逆に言えばそれ以外の数値はある程度成り行きで結構です

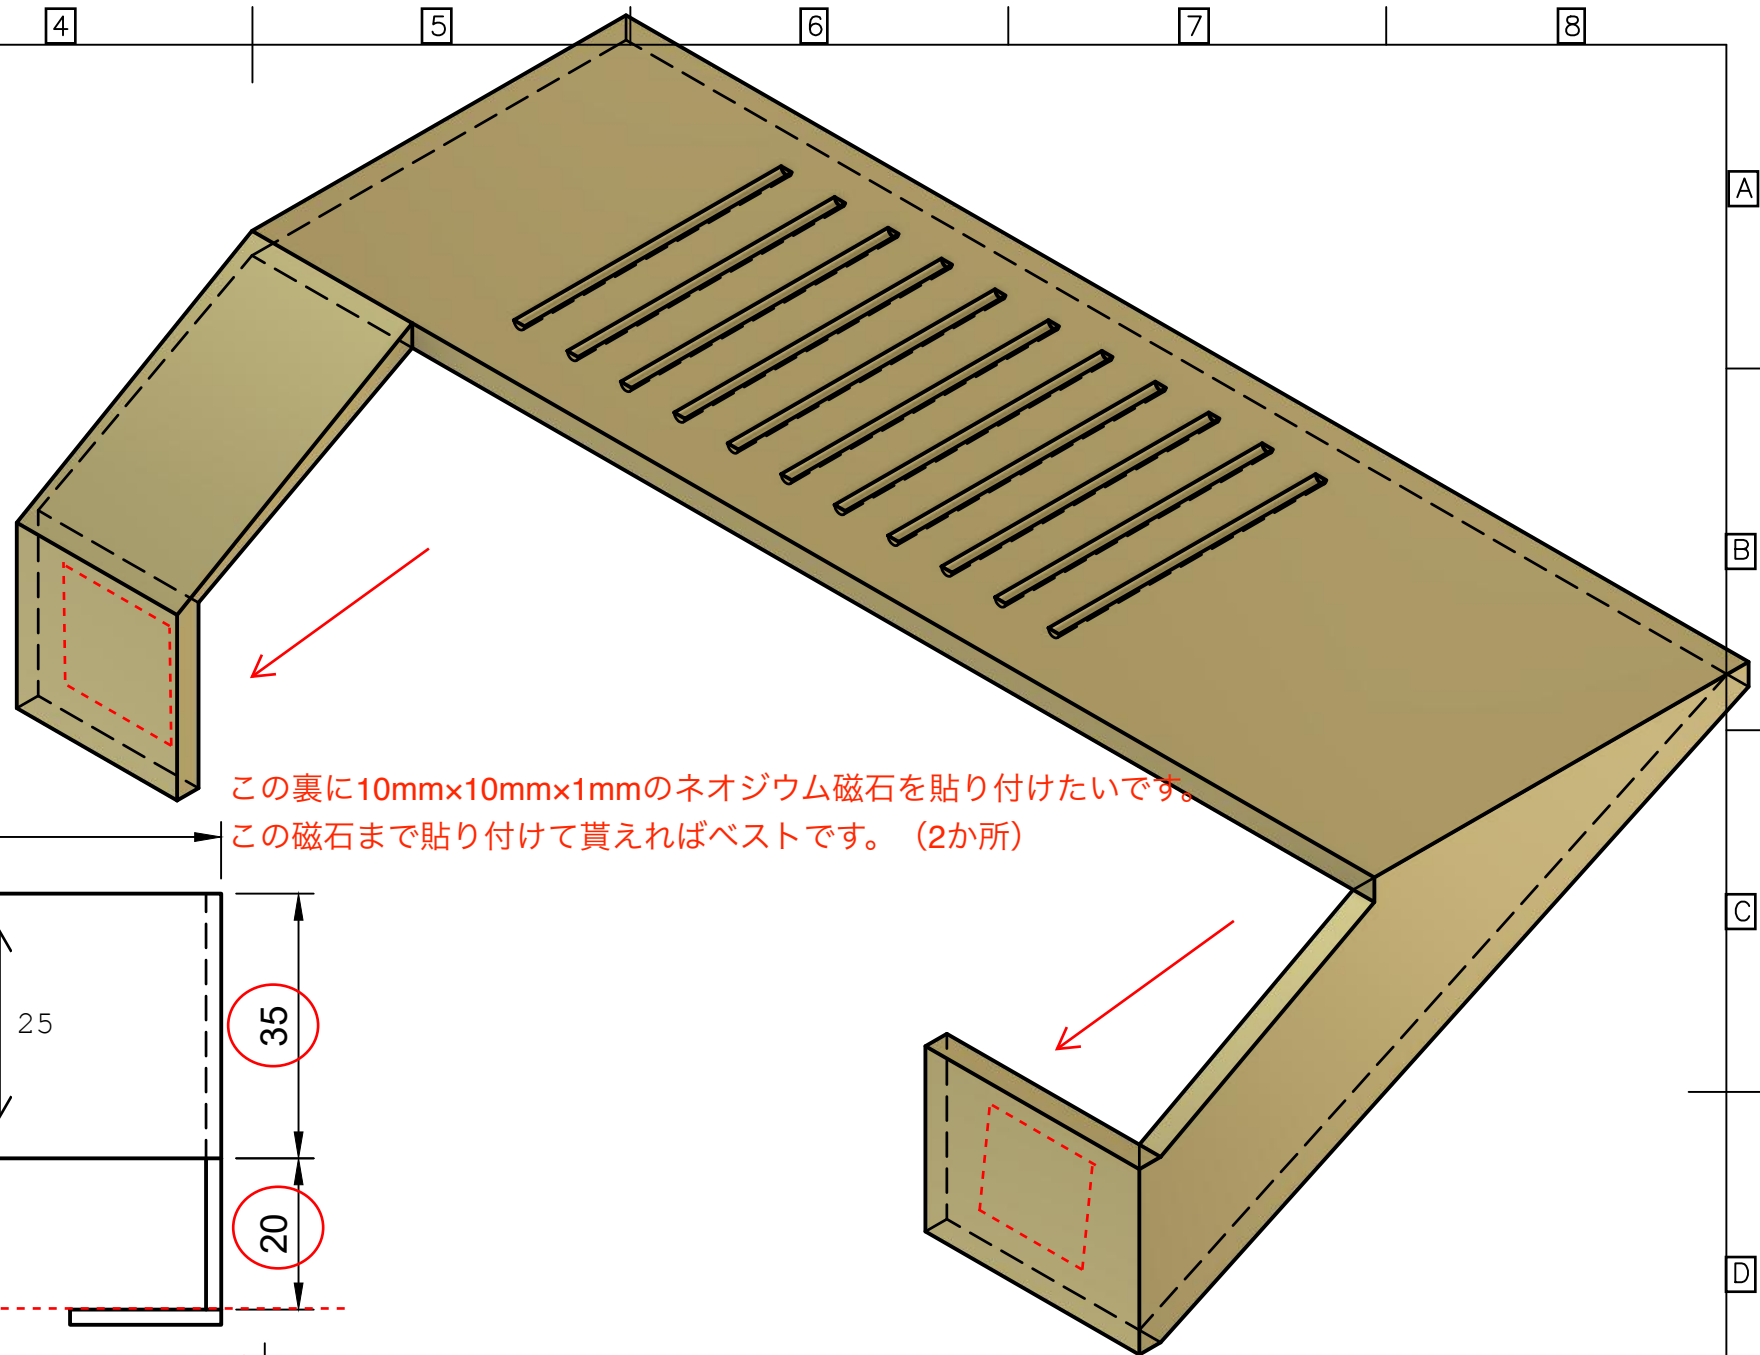


この裏に10mm×10mm×1mmのネオジウム磁石を貼り付けたいです。
この磁石まで貼り付けて貰えればベストです。（2か所）

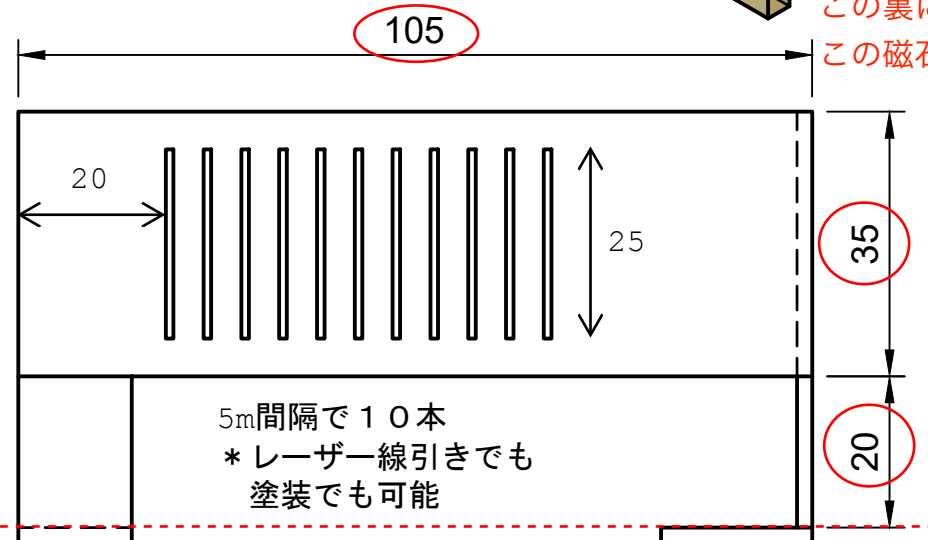

この面が同じ線の上に仕上がる

5mm間隔で10本
*レーザー線引きでも
塗装でも可能

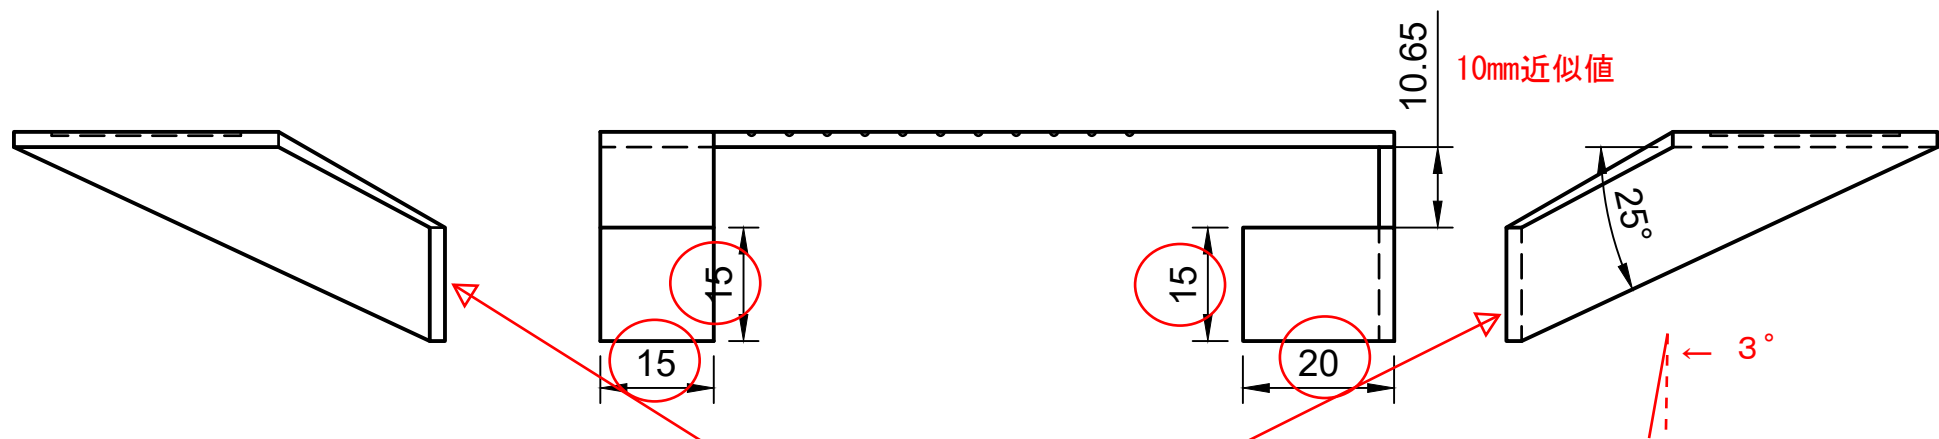

可能なら3° ←方向に開きたい

Dept.	Technical reference	Created by	Approved by
		Hideaki Takizawa	2017/08/16
		Document type	Document status
		Title	DWG No.
		Rev.	Date of issue
		Sheet	1/1